


Erdgeschoß

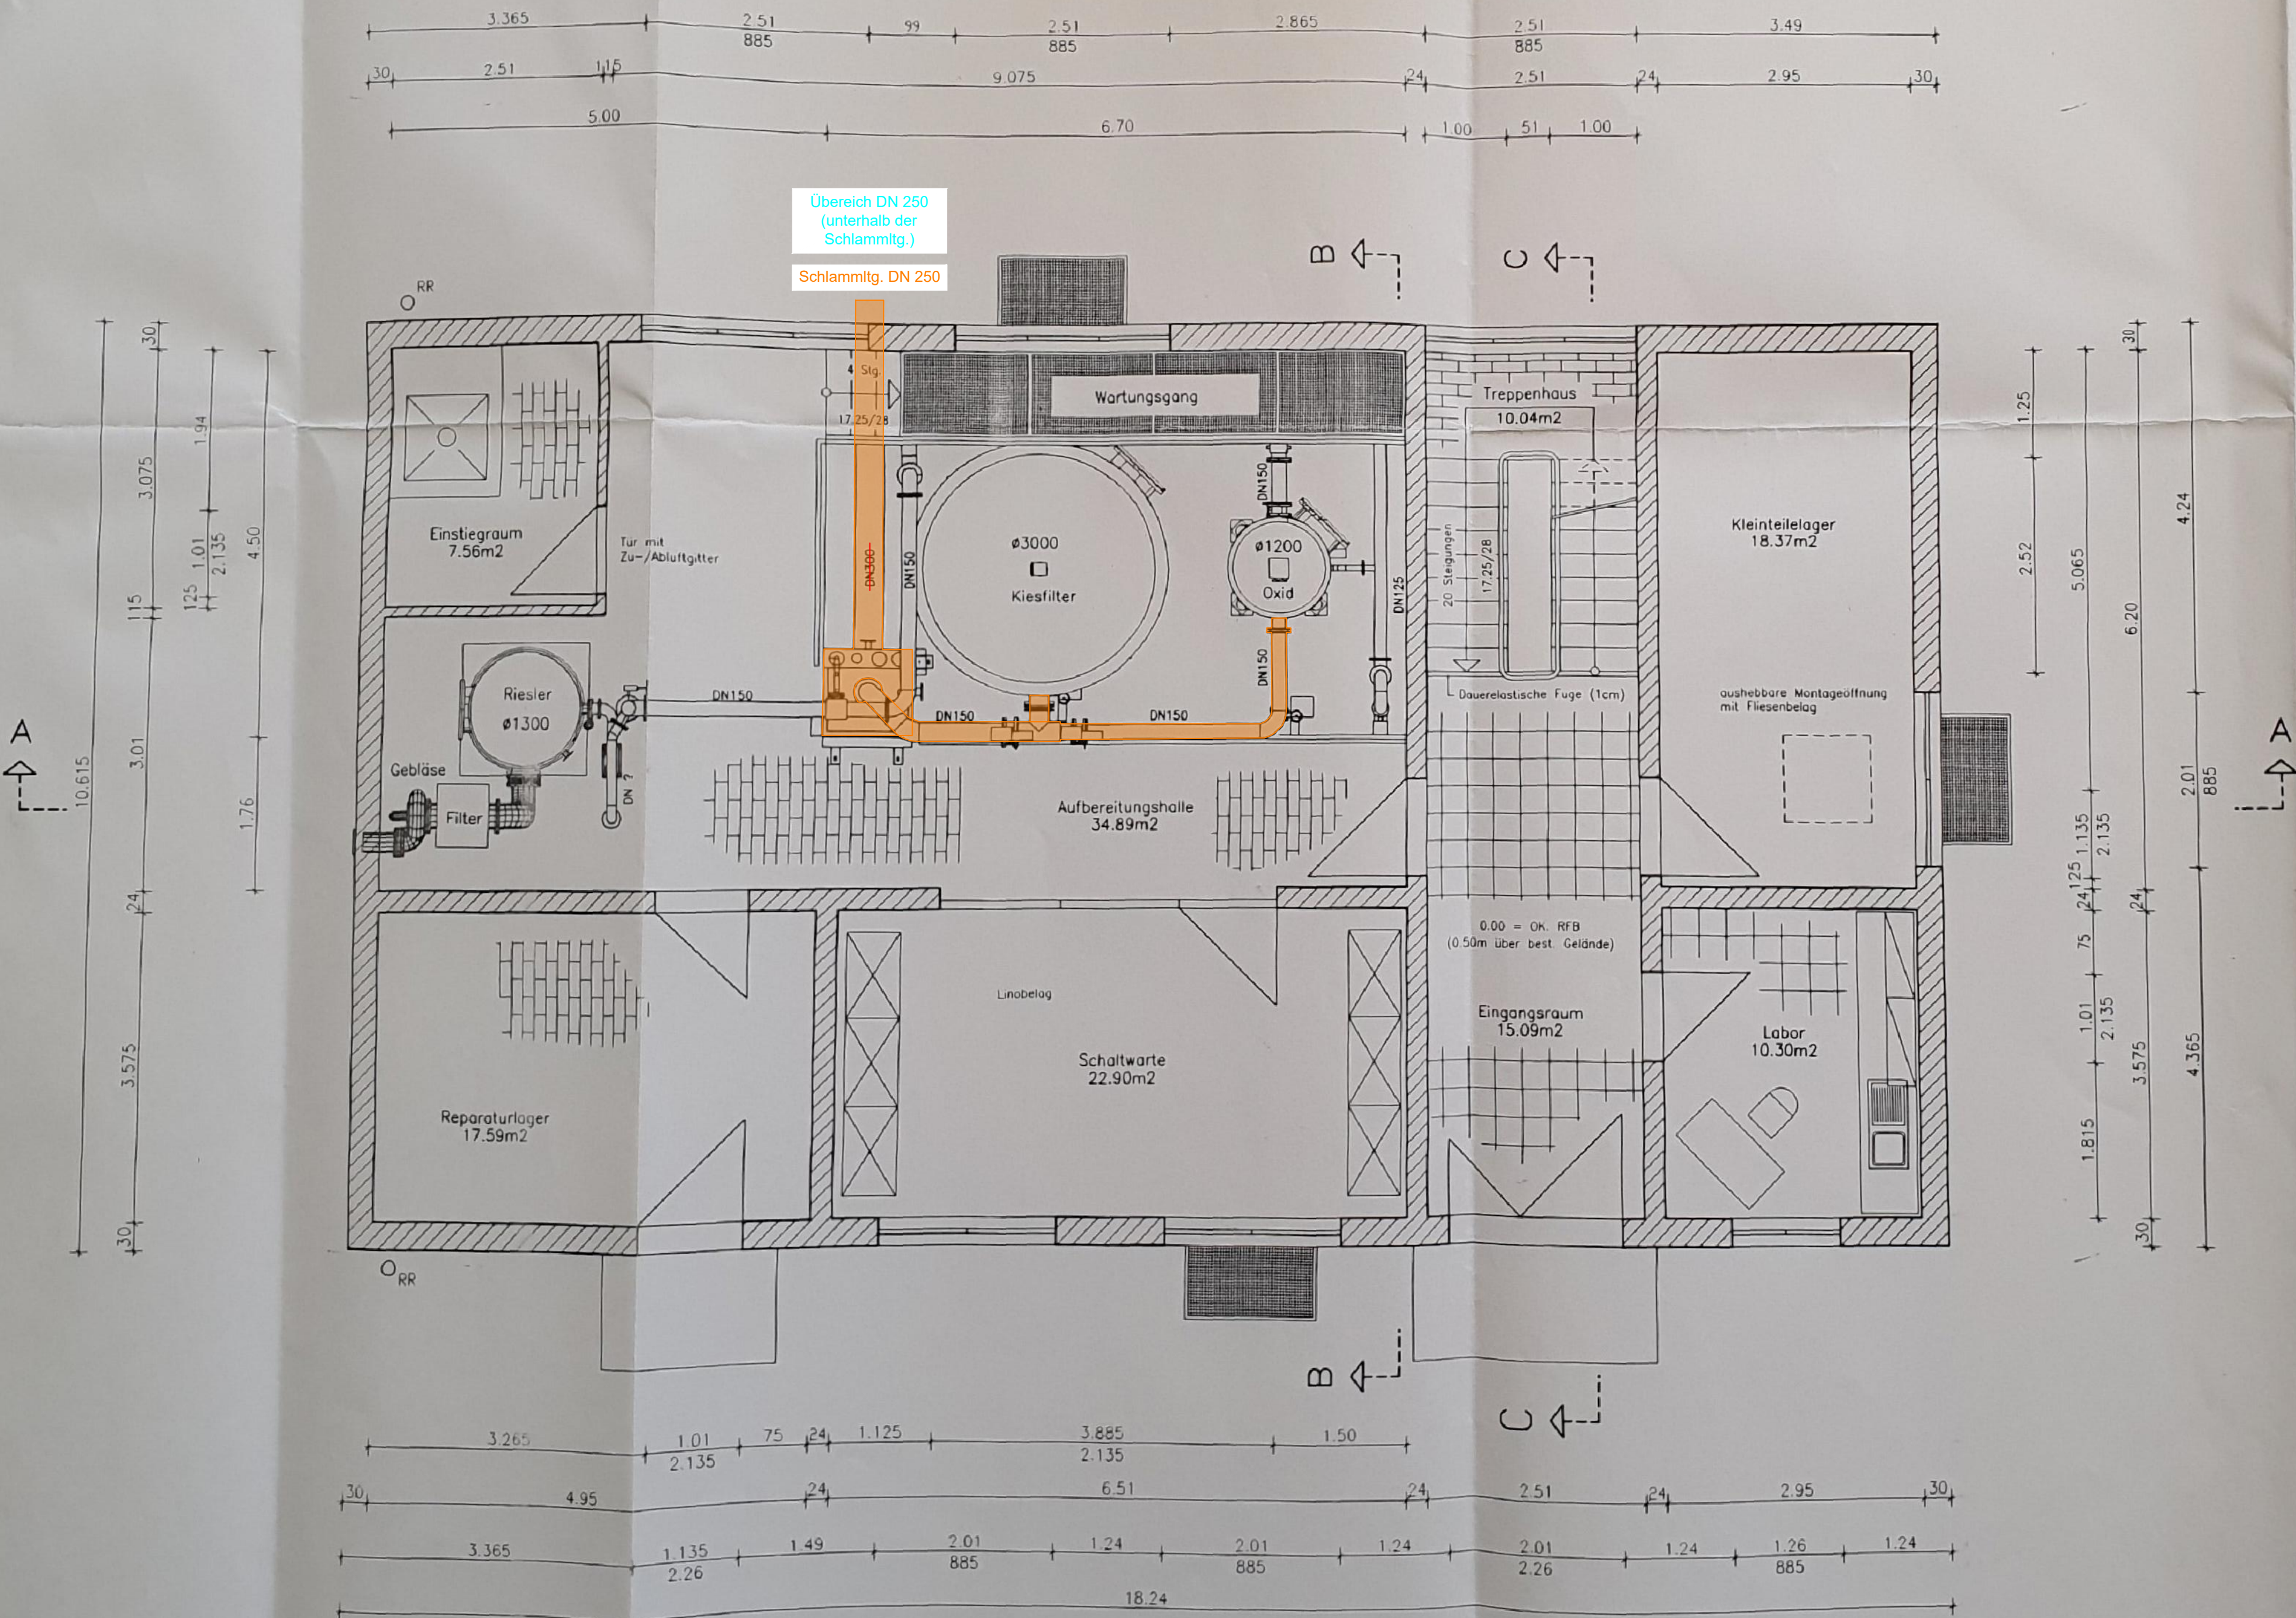

Bauliche Angaben:

Alle Maße sind am Bau zu kontrollieren!

Alle erdberührten Flächen sind mit einem dreimaligen Schutzanstrich zu versehen!

Maschinenfundamente, Rohrsockel, Aussparungen etc. sind nach Angabe der Lieferfirma für Maschinen- bzw. Verfahrenstechnik nach Freigabe durch die Bauoberleitung auszuführen.

St = statisch bedingte Maße werden nach statischer Berechnung angegeben.

Ausführung gem. freigegebenen Schalplänen.

Angaben zur statischen Berechnung:

Verkehrslast für Erdgeschoßdecke 2,0 KN/m²
Verkehrslast für Kellerdecke 5,0 KN/m²
Verkehrslast für Treppe 5,0 KN/m²

Betongüten: DIN 1045, Betongruppe I

Ausgleichsbeton B 10 Zementgehalt 190 kg/m³ fertigen Beton
unbewehrter Beton B 15 Zementgehalt 210 kg/m³ fertigen Beton
bewehrter Beton B 25 Zementgehalt 310 kg/m³ fertigen Beton

Hinweise:

- Bestandsplan übernommen von Philipp Holzmann (Bauaktiengesellschaft Süd) vom Nov. 1999.
- Alle Maße sind vor Baubeginn baulicher Veränderungen zu prüfen.

Höhenbezug: DHHN 16
Koordinatensystem: UTM 32

Index	Änderungen			geändert am	Name	geprüft am	Name
Vorhaben: Gemeinde Bubenreuth Wasserversorgungsanlage hier: Wasserrecht der TWA				Proj.-Nr.	S1248_005		
				Anl.-Nr.	4		
				Plan-Nr.	4.1		
Vorhabensträger: Gemeinde Bubenreuth							
Landkreis: Erlangen-Hochstadt					Datum	Name	
Maßstab: 1:50		Antrag auf wasserrechtliche Genehmigung		entw.	Juli 25	Claudia Engelhardt	
				gez.	Juli 25	Marius Jagusch	
0,31 m²		Bauwerksplan 1 Grundriss TWA EG		gepr.	22.07.25		
Vorhabensträger: <							